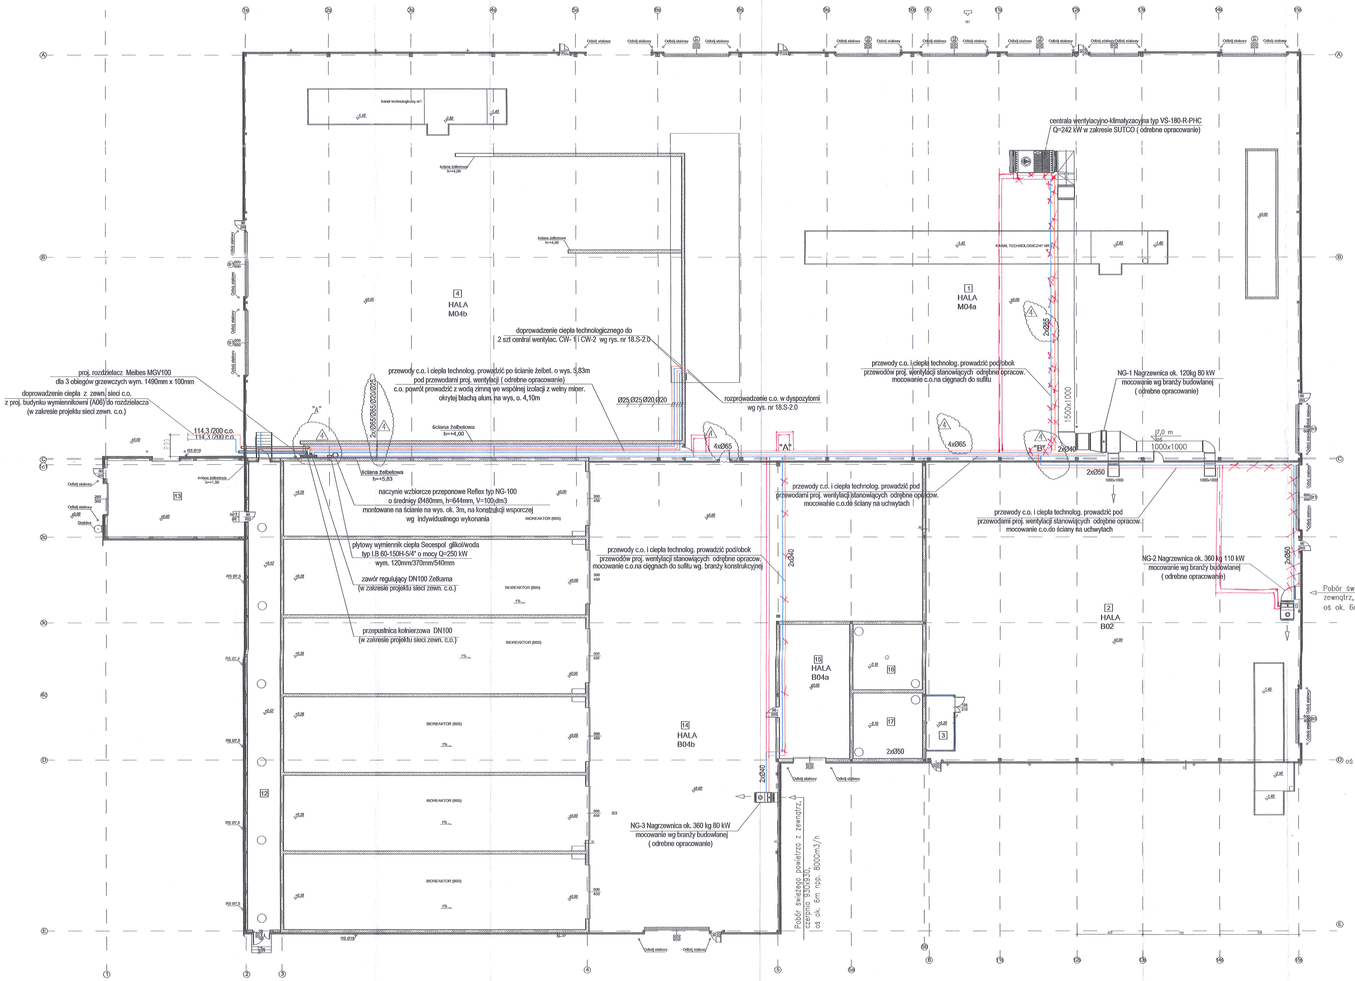

ZESTAWIENIE POMIESZCZEŃ			
Lp.	Pomieszczenie	Posadzka	Pow. [m²]
1	HALA M04a	beton	1962,52
2	HALA B02	beton	988,07
3	POM. SZAF STEROWNICZYCH	podłoga techniczna podniesiona	13,41
4	HALA M04b	beton	1666,61
5	PRYSZNIC AWARYJNY	płytki gresowe	3,57
6	SANITARAT DAMSKI	płytki gresowe	6,03
7	WC DAMSKI	płytki gresowe	6,24
8	WC MĘSKI	płytki gresowe	6,90
9	SANITARIAT MĘSKI	płytki gresowe	6,10
10	POM. DO WYPOCZYNKU	płytki gresowe	16,79
11	MAGAZYN	płytki gresowe	13,67
12	KORYTARZ TECHNICZNY	beton	130,65
13	HALA PŁUCZKI	beton	89,69
14	HALA B04b	beton	964,26
15	HALA B04a	beton	80,21
16	ZBIORNIK ODCIEKU	beton	39,10
17	ZBIORNIK ODCIEKU	beton	39,20
		RAZEM	6011.02

OZNACZENIA:

- instalacja ciepła c.o. i ciepła technologicznego – zasilanie
- instalacja ciepła c.o. i ciepła technologicznego – powrót
- zawór odcinający figura skośna
- regulator różnicy ciśnień gwintowany RRC
- zawór trójdrogowy z siłownikiem Simens
- termomanometr
- elektroniczna pompa obiegowa
- zawór zwrotny gwintowany
- filtr do wody ciepłej siatkowy skośny

Uwaga:

1. Piony c.o. i podejścia do rozdzielacza oraz instalację ciepła technologicznego (do nagrzewnic) wykonać z rur stalowych czarnych bez szwu walcowanych na gorąco wg PN–EN 10216–2 mat. P235GH łączonych przez spawanie. Instalację podposadzkową c.o. w budynku centralnej dyspozytorni wykonać z rur wielowarstwowych HT/PE z wkładką aluminiową
2. Szczegóły zasilania nagrzewnic oraz wymiennika glikol–woda wg. rys. 18.S–3.0
3. Dla central wentylacyjnych i centralnego ogrzewania do dyspozytorni – czynnikiem grzejnym jest woda o parametrach 80°C/60°C
4. Dla centrali wentylacyjno–klimatyzacyjnej typ VS–180–R–PHC – czynnikiem grzejnym jest r–r glikolu (ergolit eko 35% do –20°C) o parametr

ZMIANY NANIESIONO KOLOREM CZERWONYM
ZMIANY NIEISTOTNE
PODPIS PROJEKTANTA

DOKUMENTACJA POWYKONAWCZA

Inż. Jan Skrzyszowski
Oprowadzone zmiany w projektach branżowych zostały zatwierdzone w trybie art. 34 ust. 3 pkt 1 ustawy z dnia 7 lipca 1994 r. Prawo budowlane (Dz. U. z 2013 r. poz. 1409 z późn. zm.) przez projektanta posiadającego wymagane uprawnienia budowlane.
Nr ewid. 2110/01
38-200 Jasło, ul. Ks. Ignacego Wagi nr 3
tel 0-13/ 4465995, NIP 685-147-62-43

NR REWIZJI	DATA	OPIS	WPROWADZIŁ	ZATWIERDZIŁ
4	03.2015	Wprowadzono zmiany zgodnie z e–mail z CP z dn.16.03.2015 r. dot. zmiany średnic, rozdzielenia obiegu do central SUTCO i doprojektowano wymiennika glikol/woda	K.Wasieczko–Bil	J. Skrzyszowski
3	01.2015	Wprowadzono zmiany zgodnie z e–mail od Inwestora z dn. 23.12.2014 i z dn. 26.01.2015	K.Wasieczko–Bil	J. Skrzyszowski
2	11.2014	Wprowadzono zmiany zgodnie z e–mail od Inwestora z dn. 10.09.2014 r.	K.Wasieczko–Bil	J. Skrzyszowski
1	09.2014	Wprowadzono zmiany zgodnie z e–mail z CP z 22.08.2014	K.Wasieczko–Bil	J. Skrzyszowski

WYKONAWCA: Control Process S.A., 30–733 Kraków, ul. Obrońców Modlina 16

PODWYKONAWCA: Biuro Projektów "NAFTA–GAZ" Spółka z o.o., 38–200 Jasło, ul. Ducala 11

INWESTOR: Miejski Zakład Komunalny Sp. z o.o. w Stalowej Woli, 37–450 Stalowa Wola, ul. Komunalna 1

INFRASTRUKTURA I ŚRODOWISKO, NARODOWA STRATEGIA SPÓJNOŚCI; UNIA EUROPEJSKA, FUNDUSZ SPÓJNOŚCI

NAZWA INWESTYCJI: BUDOWA ZAKŁADU MECHANICZNO–BIOLOGICZNEGO PRZETWARZANIA ODPADÓW KOMUNALNYCH W STALOWEJ WOLI

OBIEKT: 14. Budynek sortowni M04, Hala przygotowania wsadu B02; Hala fermentatuB04+hala odwodnienia fermentatu B04a; Hala płuczki
18. Instalacja grzewcza

RODZAJ OPRACOWANIA: PROJEKT WYKONAWCZY

TYTUŁ RYSUNKU: BUDYNEK M04 RZUT PRZYZIEMIA – INSTALACJA C.O. I CIEPŁA TECHNOLOGICZNEGO

SPECJALNOŚĆ	FUNKCJA	TYTUŁ, IMIĘ I NAZWISKO	UPRAWNIENIA NR	DATA	PODPIS
INSTALACYJNA	PROJEKTANT	mgr inż. Katarzyna Wasieczko–Bil	S–122/01	06.2014	
INSTALACYJNA	SPRAWDZAJĄCY	inż. Jan Skrzyszowski	S–110/01	06.2014	

NR UMOWY	NR RYSUNKU	SKALA	DATA	BRANŻA	FORMAT	REWIZJA
PN/23/2012	18.S–1.0	1:20	09.2014	SANITARNA	594x1189	4

Dokument ten został opracowany przez Control Process S.A. na potrzeby inwestora i projektu wymienionych powyżej. Zawartość tego dokumentu jest własnością Control Process S.A. nie powinno być wykorzystywane w celach innych niż określonych kontraktem z Inwestorem lub tym dokumentem formalnym oraz kopiowane, używane lub dystrybuowane w innych celach.